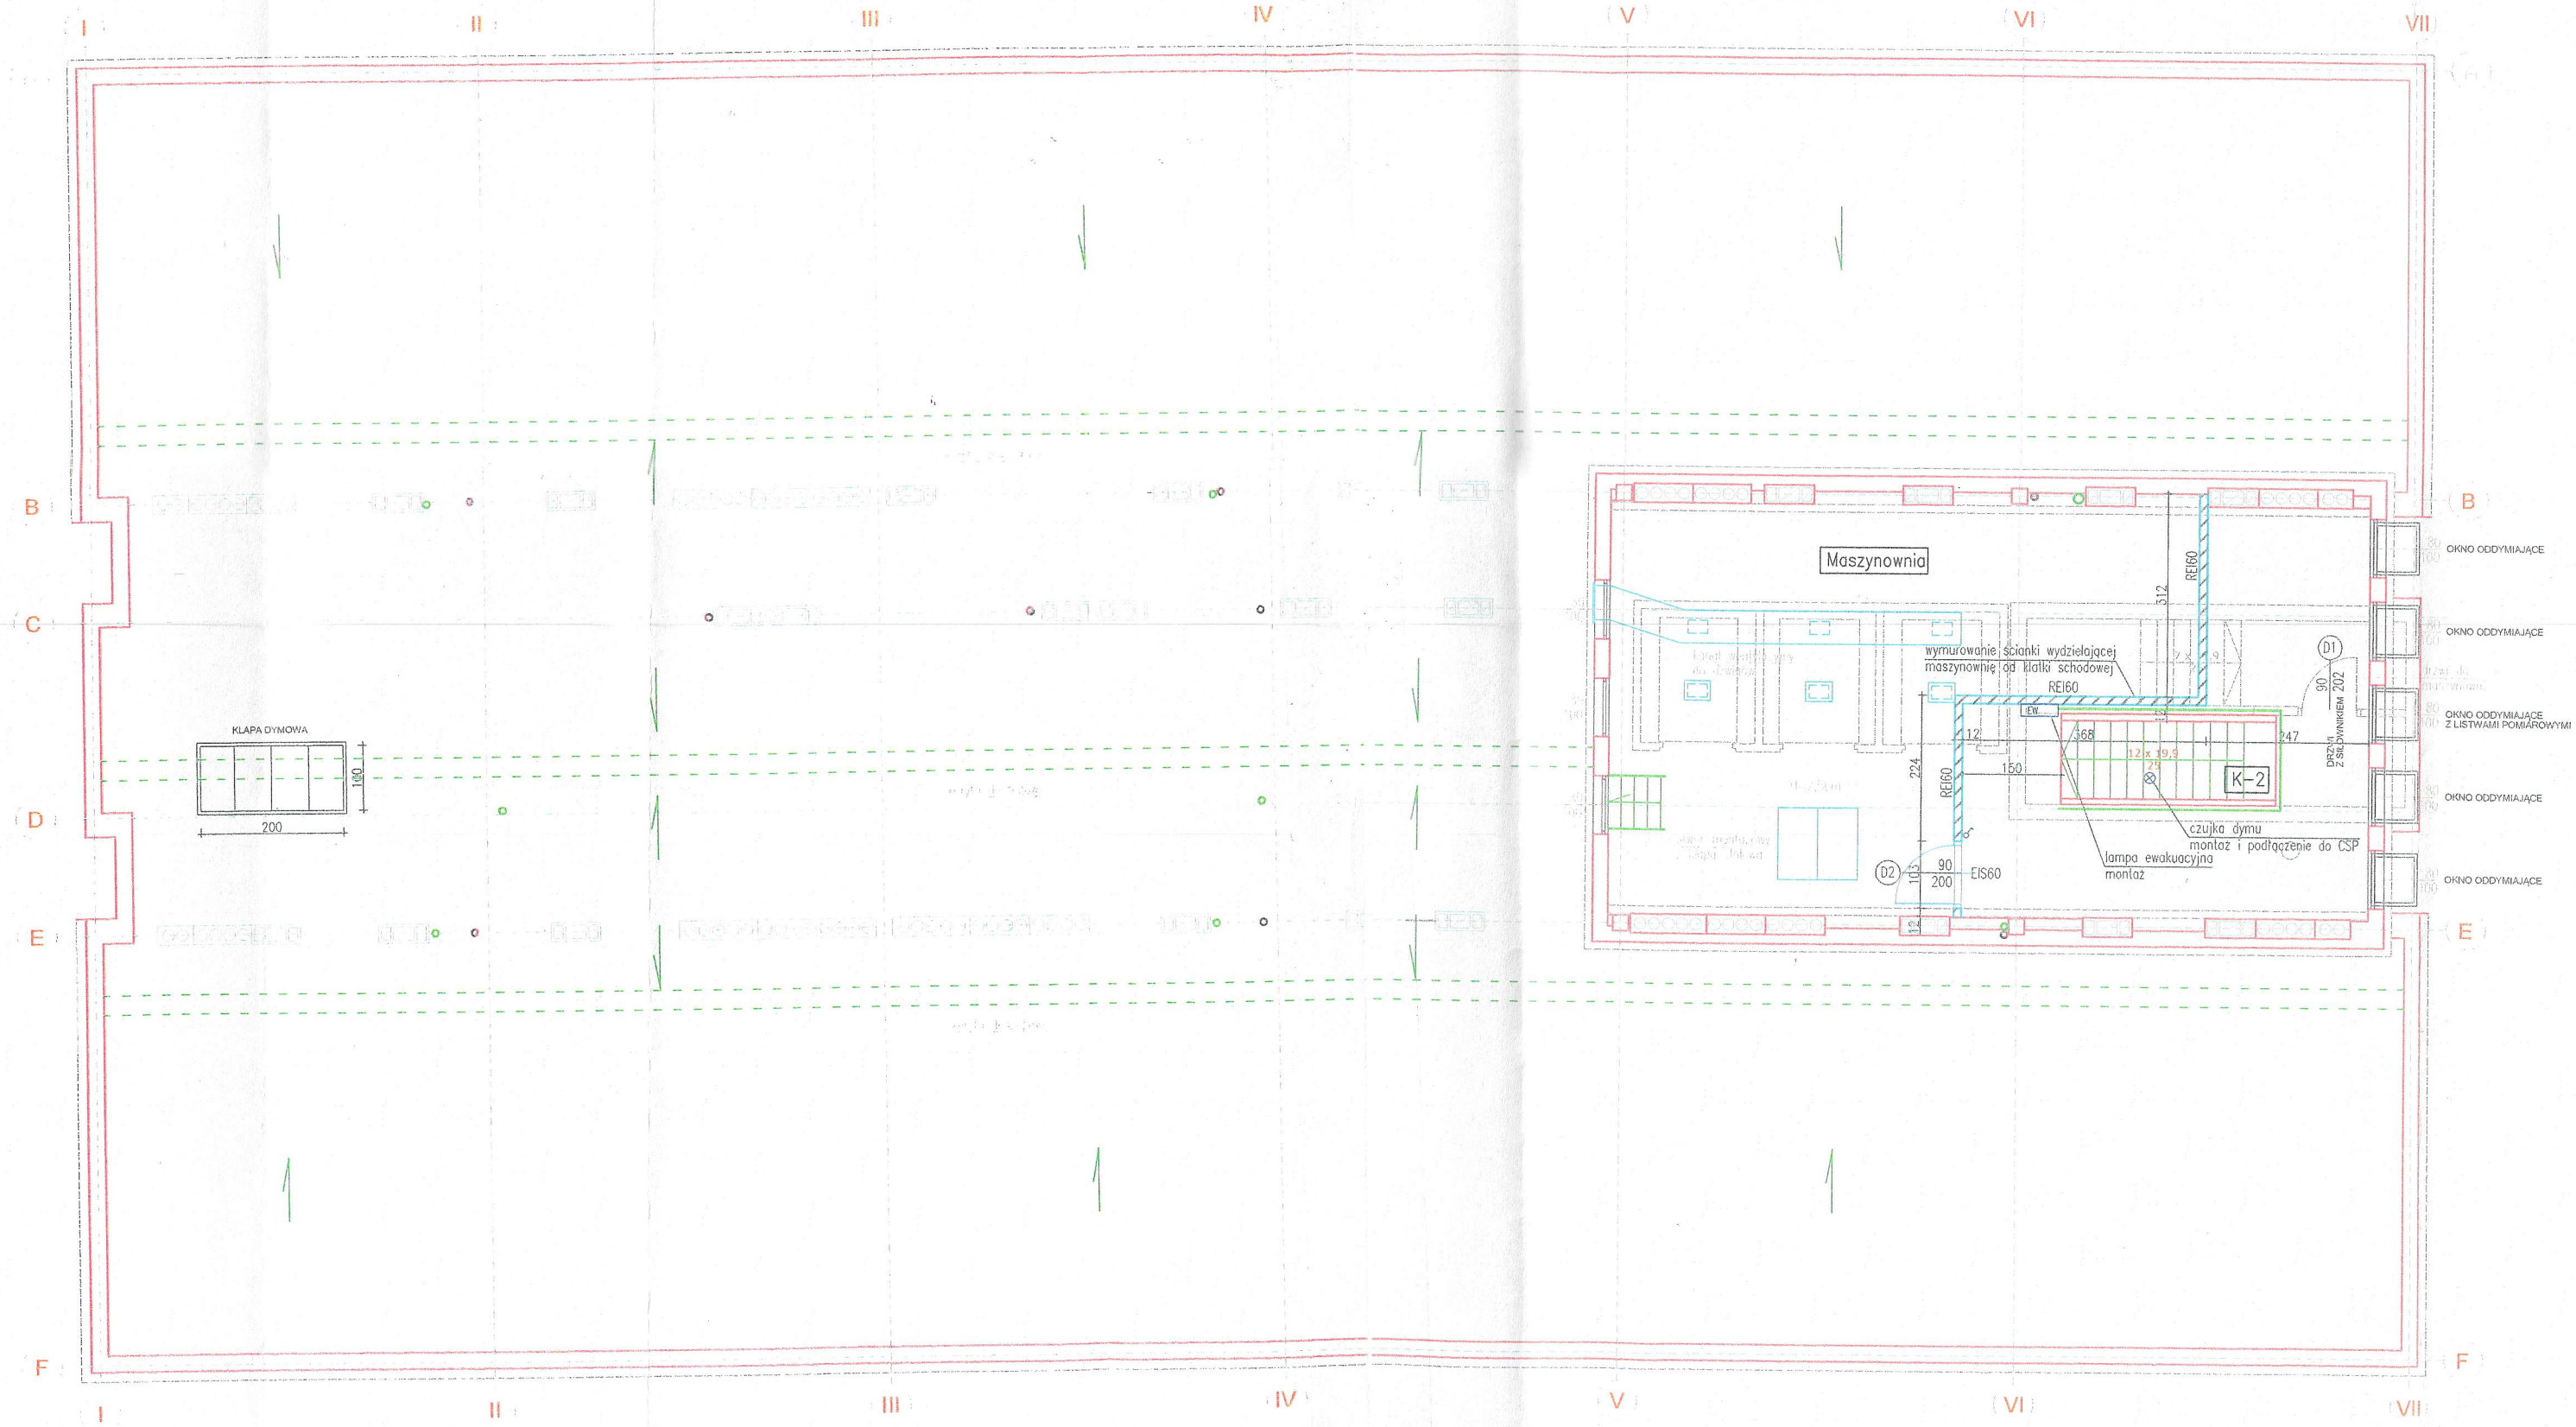

DOKUMENTACJA POWYKONAWCZA

Akapit BIURO PROJEKTOWE	BIURO PROJEKTOWE "AKAPIT" ul. Mleczna 2/IIp. 49-300 BRZEG		Inwestor: UNIWERSYTET PRZYRODNICZY ul. C.K. Norwida 25 50-375 WROCŁAW	
Temat projektu:	PROJEKT WYKONAWCZY PRZEBUDOWA D.S. "ARKA" Z PRZYSTOSOWANIEM DO OBOWIĄZUJĄCYCH PRZEPISÓW P.POŻ. Z CZĘŚCIOWĄ ZMIANĄ FUNKCJI SEGMENTÓW MIESZKALNYCH ORAZ PRZYSTOSOWANIE DLA OSÓB NIEPEŁNOSPRAWNYCH			
Lokalizacja:	UNIWERSYTET PRZYRODNICZY WE WROCŁAWIU DOM STUDENCKI "ARKA" 51-642 WROCŁAW ul. K.Olszewskiego 25 dz. nr 13/1			Branża: konstrukcyjna sanitarna elektryczna
Nazwa rysunku:	DOM STUDENCKI "ARKA" SYSTEM ODDYMIANIA KLATEK SCHODOWYCH RZUT DACHU I MASZYNOWNI			Skala: 1:100
Autorzy:	Imię i nazwisko	Nr uprawnień	Podpis	Data: maj 2019
Projektował:	mgr inż. Ewa Pietrzak-Chojnicka	OPL/0025/POOS/03		
Projektował:	mgr inż. Marek Waszczykowski	38/92/Op		Nr rysunku: 2/Odd
Projektował:	mgr inż. Robert Łukiewicz	OPL/0534/PWOK/09		