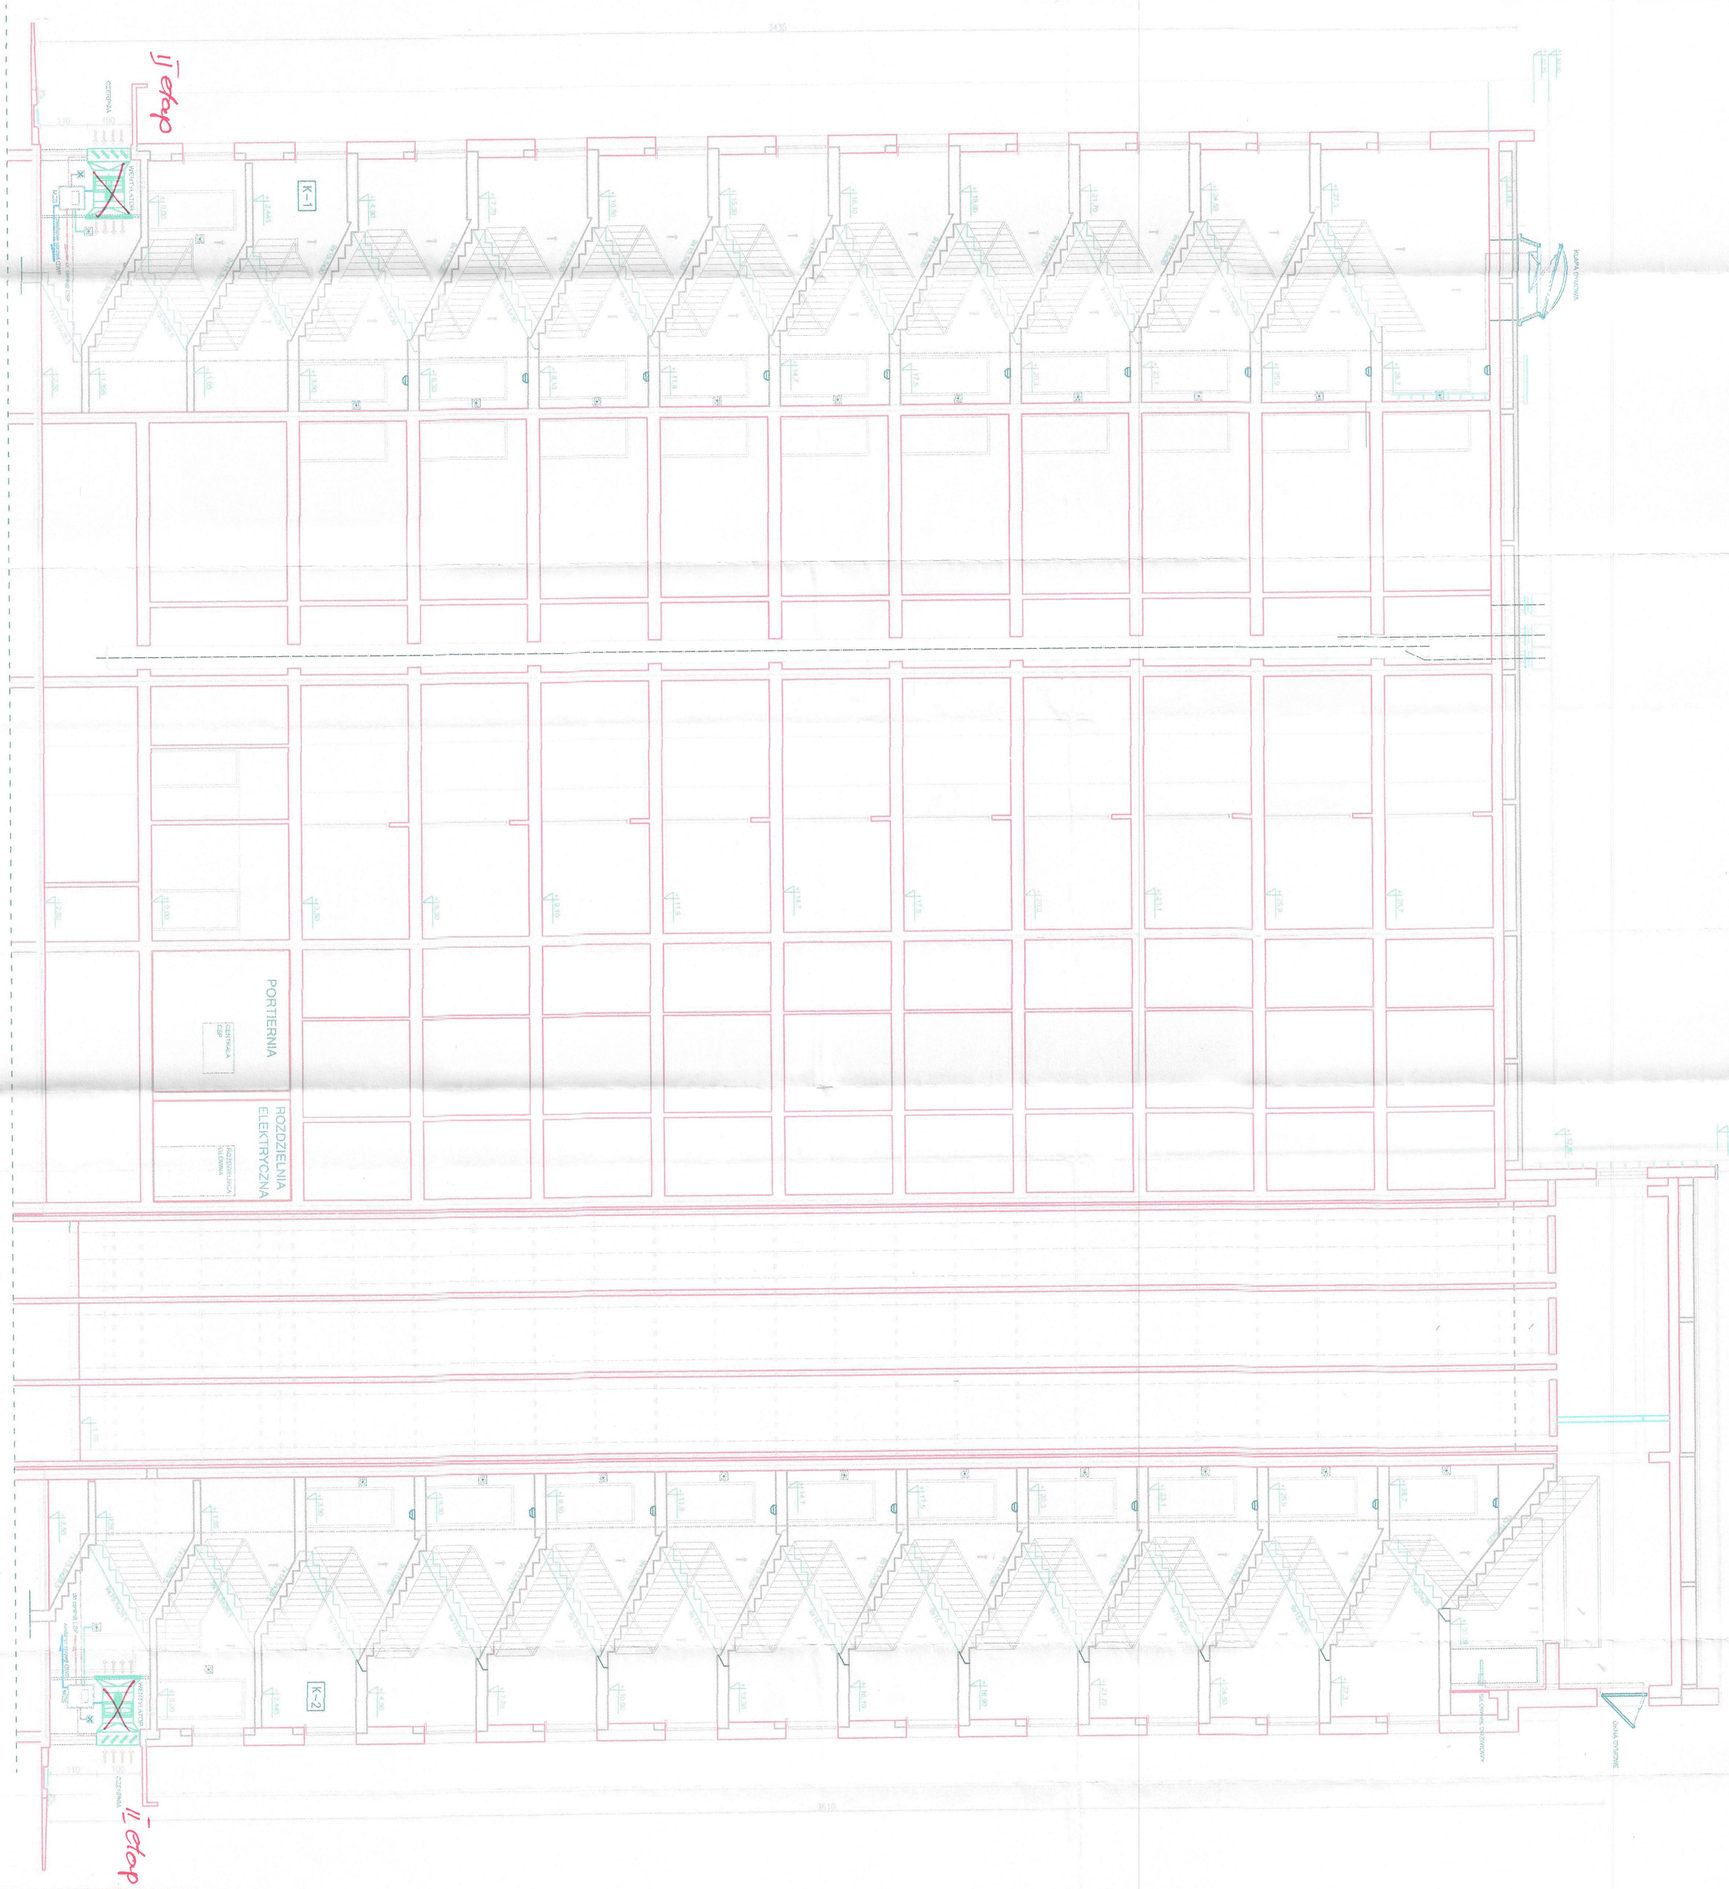

OPTYCZNA CZUJKA DYMU
-istniejące, podłączone do centrali CSP

RĘCZNY OSTRZEGACZ POŻAROWY
-istniejący, podłączone do centrali CSP

RĘCZNY PRZYCISK ODDYMIANIA

WYŁĄCZNIK WENTYLATORA

MZS MODUŁ ZASILAJĄCO-STERUJĄCY

Temat projektu:	PROJEKT WYKONAWCZY PRZEBUDOWA D.S. "ARKA" Z PRZYSTOSOWANIEM DO OBOWIĄZUJĄCYCH PRZEPISÓW P.POŻ. Z CZĘŚCIOWĄ ZMIANĄ FUNKCJI SEGMENTÓW MIESZKALNYCH ORAZ PRZYSTOSOWANIE DLA OSÓB NIEPEŁNOSPRAWNYCH	Inwestor:	UNIWERSYTET PRZYRODNICZY ul. C.K. Norwida 25 50-375 WROCŁAW
Lokalizacja:	UNIWERSYTET PRZYRODNICZY WE WROCŁAWIU DOM STUDENCKI "ARKA" 51-642 WROCŁAW ul. K.Chodkiewicza 25 dz. nr 13/1	Branża:	konstrukcyjna sanitarna elektryczna
Nazwa rysunku:	DOM STUDENCKI "ARKA" SYSTEM ODDYMIANIA KLATEK SCHODOWYCH PRZEKRÓJ PRZEZ KLATKI SCHODOWE	Skala:	1:100
Autorzy:	Inną i nazwisko	Nr uprawnień	Podpis:
Projektował:	mgr inż. Ewa Pietrzak-Chojnicka	OPL/0020/POOS/13	Data: maj 2019
Projektował:	mgr inż. Marek Wieszczyk/konsol	398/2/Op	Nr rysunku: 3/Odd
Projektował:	mgr inż. Robert Ludwiczuc	OPL/0634/POWK/09	

DOKUMENTACJA POWYKONAWCZA